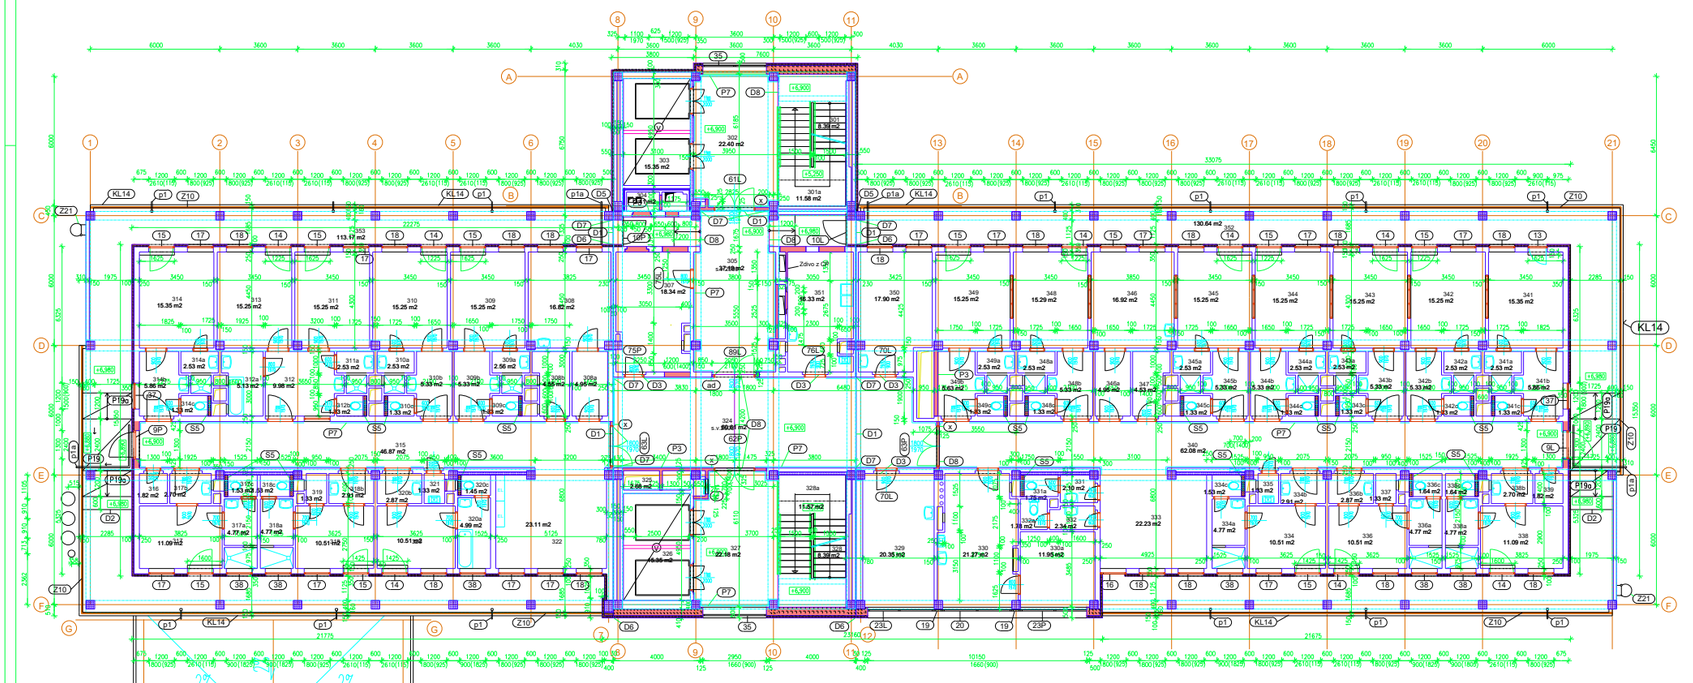

LEGENDA MÍSTNOSTÍ

ČÍSLO	NÁZEV MÍSTNOSTI	PLOCHA	PODLAHA		PODHLEDY
301	Schodiště	8.39	KAMENNÁ DL.STÁV.	P1K	
301a	Podesty schodiště	11.58	KERAMICKÁ DLAŽBA	P21K	
302	Chodba	21.66	KERAMICKÁ DLAŽBA	P21P	
303	Výtahová šachta	15.35			
304	Instalační šachta	2.41			
305	Chodba	37.10	KERAMICKÁ DLAŽBA	P21P	MINER.SKLÁDANÝ
307	Sklad	18.34	FOLIE PVC	P25	
308	Pracoviště sester	16.82	FOLIE PVC STÁV.		
308a	Předsíň	4.95	FOLIE PVC STÁV.		
308b	Sklad	4.55	FOLIE PVC STÁV.		
309	Pokoj pacientů 2L	15.25	FOLIE PVC STÁV.		
309a	Umývárna	2.56	KERAM.DL.STÁV.		
309b	Předsíň	5.33	FOLIE PVC STÁV.		
309c	Wc	1.33	KERAM.DL.STÁV.		
310	Pokoj pacientů 2L	15.25	FOLIE PVC STÁV.		
310a	Umývárna	2.53	KERAM.DL.STÁV.		
310b	Předsíň	5.33	FOLIE PVC STÁV.		
310c	Wc	1.33	KERAM.DL.STÁV.		
311	Pokoj pacientů 2L	15.25	FOLIE PVC STÁV.		
311a	Umývárna	2.53	KERAM.DL.STÁV.		
312	Předsíň	9.98	FOLIE PVC STÁV.		
312a	Umývárna	5.13	KERAM.DL.STÁV.		
312b	Wc	1.33	KERAM.DL.STÁV.		
313	Pokoj pacientů 2L	15.25	FOLIE PVC STÁV.		
314	Pokoj pacientů 2L	15.35	FOLIE PVC STÁV.		

ČÍSLO	NÁZEV MÍSTNOSTI	PLOCHA	PODLAHA		PODHLEDY
314a	Umývárna	2.53	KERAM.DL.STÁV.		
314b	Předsíň	5.86	FOLIE PVC STÁV.		
314c	Wc	1.33	KERAM.DL.STÁV.		
315	Chodba	46.94	KERAM.DL.STÁV.		
316	Sklad	1.82	FOLIE PVC STÁV.		
317	Pokoj pacientů 1L	11.09	FOLIE PVC STÁV.		
317a	Umývárna	4.77	KERAM.DL.STÁV.		
317b	Předsíň	2.70	FOLIE PVC STÁV.		
317c	Wc	1.53	KERAM.DL.STÁV.		
318	Pokoj pacientů 1L	10.51	FOLIE PVC STÁV.		
318a	Umývárna	4.77	KERAM.DL.STÁV.		
318b	Předsíň	2.91	FOLIE PVC STÁV.		
318c	Wc	1.53	KERAM.DL.STÁV.		
319	Sklad	1.33	FOLIE PVC STÁV.		
320	Pokoj pacientů 1L	10.51	FOLIE PVC STÁV.		
320a	Umývárna	4.99	KERAM.DL.STÁV.		
320b	Předsíň	2.87	FOLIE PVC STÁV.		
320c	Wc	1.45	KERAM.DL.STÁV.		
321	Úklidová komora	1.33	KERAM.DL.STÁV.		
322	Respirium	23.11	FOLIE PVC STÁV.		
324	Chodba	60.68	KERAMICKÁ DLAŽBA	P21P	MINER.SKLÁDANÝ
325	Instalační šachta	2.68			
326	Výtahová šachta	15.35			
327	Chodba	22.66	KERAMICKÁ DLAŽBA	P21P	
328	Schodiště	8.39	KAMENNÁ DL.STÁV.	P1K	
328a	Podesty schodiště	11.57	KERAMICKÁ DLAŽBA	P21K	
329	Pracoviště sester	20.35	FOLIE PVC STÁV.		
330	Čistící místnost	21.27	KERAM.DL.STÁV.		
330a	Sklad špin. prádla	11.95	KERAM.DL.STÁV.		
331	Umývárna	2.10	KERAM.DL.STÁV.		
331a	Wc	1.75	KERAM.DL.STÁV.		
332	Umývárna	2.34	KERAM.DL.STÁV.		
332a	Wc	1.78	KERAM.DL.STÁV.		
333	Respirium	22.33	TEXTIL.POVLAK. ST		
334	Pokoj pacientů 1L	10.51	FOLIE PVC STÁV.		
334a	Umývárna	4.77	KERAM.DL.STÁV.		
334b	Předsíň	2.91	FOLIE PVC STÁV.		
334c	Wc	1.53	KERAM.DL.STÁV.		
335	Úklidová komora	1.33	KERAM.DL.STÁV.		
336	Pokoj pacientů 1L	10.51	FOLIE PVC STÁV.		
336a	Umývárna	4.77	KERAM.DL.STÁV.		
336b	Předsíň	2.87	FOLIE PVC STÁV.		
336c	Wc	1.64	KERAM.DL.STÁV.		
337	Sklad	1.33	FOLIE PVC STÁV.		
338	Pokoj pacientů 1L	11.09	FOLIE PVC STÁV.		
338a	Umývárna	4.77	KERAM.DL.STÁV.		
338b	Předsíň	2.70	FOLIE PVC STÁV.		
338c	Wc	1.64	KERAM.DL.STÁV.		
339	Sklad	1.82	FOLIE PVC STÁV.		

ČÍSLO	NÁZEV MÍSTNOSTI	PLOCHA	PODLAHA		PODHLEDY
340	Chodba	62.08	KERAM.DL.STÁV.		
341	Pokoj pacientů 2L	15.35	FOLIE PVC STÁV.		
341a	Umývárna	2.53	KERAM.DL.STÁV.		
341b	Předsíň	5.86	FOLIE PVC STÁV.		
341c	Wc	1.33	KERAM.DL.STÁV.		
342	Pokoj pacientů 2L	15.25	FOLIE PVC STÁV.		
342a	Umývárna	2.53	KERAM.DL.STÁV.		
342b	Předsíň	5.33	FOLIE PVC STÁV.		
342c	Wc	1.33	KERAM.DL.STÁV.		
343	Pokoj pacientů 2L	15.25	FOLIE PVC STÁV.		
343a	Umývárna	2.53	KERAM.DL.STÁV.		
343b	Předsíň	5.33	FOLIE PVC STÁV.		
343c	Wc	1.33	KERAM.DL.STÁV.		
344	Pokoj pacientů 2L	15.25	FOLIE PVC STÁV.		
344a	Umývárna	2.53	KERAM.DL.STÁV.		
344b	Předsíň	5.33	FOLIE PVC STÁV.		
344c	Wc	1.33	KERAM.DL.STÁV.		
345	Pokoj pacientů 2L	15.25	FOLIE PVC STÁV.		
345a	Umývárna	2.53	KERAM.DL.STÁV.		
345b	Předsíň	5.33	FOLIE PVC STÁV.		
345c	Wc	1.33	KERAM.DL.STÁV.		
346	Pracoviště sester	16.92	FOLIE PVC STÁV.		
346a	Předsíň	4.95	FOLIE PVC STÁV.		
347	Sklad	4.53	FOLIE PVC STÁV.		
348	Pokoj pacientů 2L	15.29	FOLIE PVC STÁV.		
348a	Umývárna	2.53	KERAM.DL.STÁV.		
348b	Předsíň	5.33	FOLIE PVC STÁV.		
348c	Wc	1.33	KERAM.DL.STÁV.		
349	Pokoj pacientů 2L	15.25	FOLIE PVC STÁV.		
349a	Umývárna	2.53	KERAM.DL.STÁV.		
349b	Předsíň	5.63	FOLIE PVC STÁV.		
349c	Wc	1.33	KERAM.DL.STÁV.		
350	Ordinace	17.90	FOLIE PVC STÁV.		
351	Kuchyňka	16.33	KERAM.DL.STÁV.		
352	Pavlač	130.64	KER.DL.PROTISKLU	P10K	ZATEPL.SYSTÉM 100mm
353	Pavlač	113.17	KER.DL.PROTISKLU	P10K	ZATEPL.SYSTÉM 100mm

PLOCHA MÍSTNOSTÍ CELKEM: 1188.87

VÝPIS PŘEKLADŮ

OZNAČENÍ	DRUH	ROZMĚRY L/B/H (mm)	KUSŮ
c	1xPOROTHERM PŘEKLAD 11.5, DÉLKA 1000mm	1000 / 125 / 80	1
x	1xPOROTHERM PŘEKLAD 11.5, DÉLKA 2250mm	2250 / 125 / 80	4
ad	3xPOROTHERM PŘEKLAD 23.8, DÉLKA 2750mm	2750 / 250 / 250	1

LEGENDA :

- ZDIVO POROTHERM - NOSNÉ + PŘÍČKOVKY
- ZDIVO POROTHERM - SI 400
- SÁDROKARTONOVÁ PŘÍČKA
  - s1 - CW 50 + JEDNOSTRANĚ 2 x 12,5 - CELK.TL. 75 mm
  - s2 - CW 75 + JEDNOSTRANĚ 2 x 12,5 - CELK.TL. 100 mm
  - s3 - CW 50 + DVOUSTRANĚ 2 x 12,5 - CELK.TL. 100 mm
  - s4 - CW 50 + DVOUSTRANĚ 1 x 12,5 - CELK.TL. 75 mm
  - s5 - CW + JEDNOSTRANĚ 2 x 12,5 - CELK.TL. 170 mm (Instalační předstěna vně- tně nosníků zavěšeného WC) + obklad do v. 1,5m
- CERTIFIKOVANÝ KONTAKTNÍ ZATEPLOVACÍ SYSTÉM S MINERÁLNÍ DESKOU tl.100 mm
- STÁVAJÍCÍ ŽELEZOBETONOVÉ KONSTRUKCE
- STÁVAJÍCÍ ZDĚNNÉ KONSTRUKCE

POZNÁMKA :

- VE VŠECH DVEŘÍCH POKUD NEJSOU OSAZENY PRAHY NEBO POUŽITA LIŠTA (t03) BUDE NA HRANĚ POLODRÁŽKY ZÁRUBNĚ OSAZENA DILATAČNÍ LIŠTA (t02) NAVAZUJÍCÍ NA OKRAJOVÝ PODLAHOVÝ PÁSEK tl. 8 mm ZAJIŠŤUJÍCÍ DILATACI BET. MAZANINY.
- POD LIŠTAMI (t02) NA CHODBÁCH BUDE TAKÉ BET MAZANINA DILATOVÁNA POMOCÍ PODLAHOVÉHO PÁSKU.
- OBJEKTOVÉ DILATACE tl. 30 mm BUDOU POPD LIŠTOU (t01) VYPLNĚNY PŘÍŘEZY Z POLYSTYRENU.

(t03) - ZAZDÍT PO PROVEDENÍ TECHNICKÝCH ROZVODŮ

(p7) - OKOPOVÁ A VODÍCÍ LIŠTA Z POLYPROPYLENOVÉ DESKY tl. 12 mm SE SKOSENOU HORNÍ HRANOU VÝŠKY 300 mm, SITYK S DLAŽBOU ZATMELIT TRVALE PRUŽNÝM TMELEM

(V) - MODERNIZACE VÝTAHŮ VIZ. NABÍDKA FY. OTIS

(p7) - EXTRÉMNĚ PLOCHÁ VPUSŤ S BOČNÍM ODPADEM + TERASOVÝ NÁSTAVEC S MŘÍŽKOU 100/100, VYUŠTĚNÍ SKRZ BET. PARAPET PAVLAČÍ TL. 150 mm, MOŽNO S PŘECHODEM AŽ NA DN 35

(p1a) - ŠTĚRBINOVÝ NEREZOVÝ ŽLAB MAX. VÝŠKY 80 mm (FIRMA ACO NEBO ATYP.), VYUŠTĚNÍ SKRZ BET. PARAPET PAVLAČÍ TL. 150 mm POMOCÍ TRUBKY DN 35

Jako podklad pro zpracování byla využita dokumentace z roku 1974, která není autorizovaná jako dokumentace skutečného provedení.
Při provádění bouracích prací nutno přihlížet na skutečný stav objektu, v součinnosti s nově navrhovanými úpravami.

Část obkladu demontované pro provedení rozvodů ZT budou doplněny obkladem dle předloženého vzorníku. Výběr provede GP

ARCHITEKTONICKÉ A STAVEBNÍ ŘEŠENÍ: ARCH PROJEKT s.r.o.
e-mail: archprojekt@archprojekt.cz
ATELIÉR : ÚSTÍ NAD LABEM ul. HRADIŠTĚ 968-8 tel.: 047 / 566 92 60 fax: 047 / 566 92 70
ČESKÁ LÍPA ul. HRNČÍŘSKÁ 766 tel. / fax.: 0425 / 533 322

VYPRACOVAL: Ing.arch. ZDENĚK ŠTASTNÝ, Ing.arch. JIŘÍ KNÁKAL, Ing.KAREL BARTOŇÁČEK, Ing.JIŘÍ OČENÁŠEK, TOMÁŠ KOPŘIVA

SPECIALIZOVANÁ PROFESE: VYPRACOVAL:

NÁZEV ZAKÁZKY: PAVILON INFEKCE A CHIRURGIE HLAVY REKONSTRUKCE A DOSTAVBA MASARYKOVA NEMOCNICE ÚSTÍ N.L. - BUKOV

INVESTOR: MASARYKOVA NEMOCNICE ÚSTÍ NAD LABEM

STUPEŇ: SKUTEČNÉ PROVEDENÍ STAVBY

Č. ZAKÁZKY: 0509.0041/1650

ČÁST: E.1. - STAVEBNÍ ČÁST

DATUM 1. VYDÁNÍ: 10/2005

MĚŘÍTKO: 1:100

VÝKRES: PŮDORYS 3.NP

Č. VÝKRESU: E.1.2.4

ZMĚNA: 0