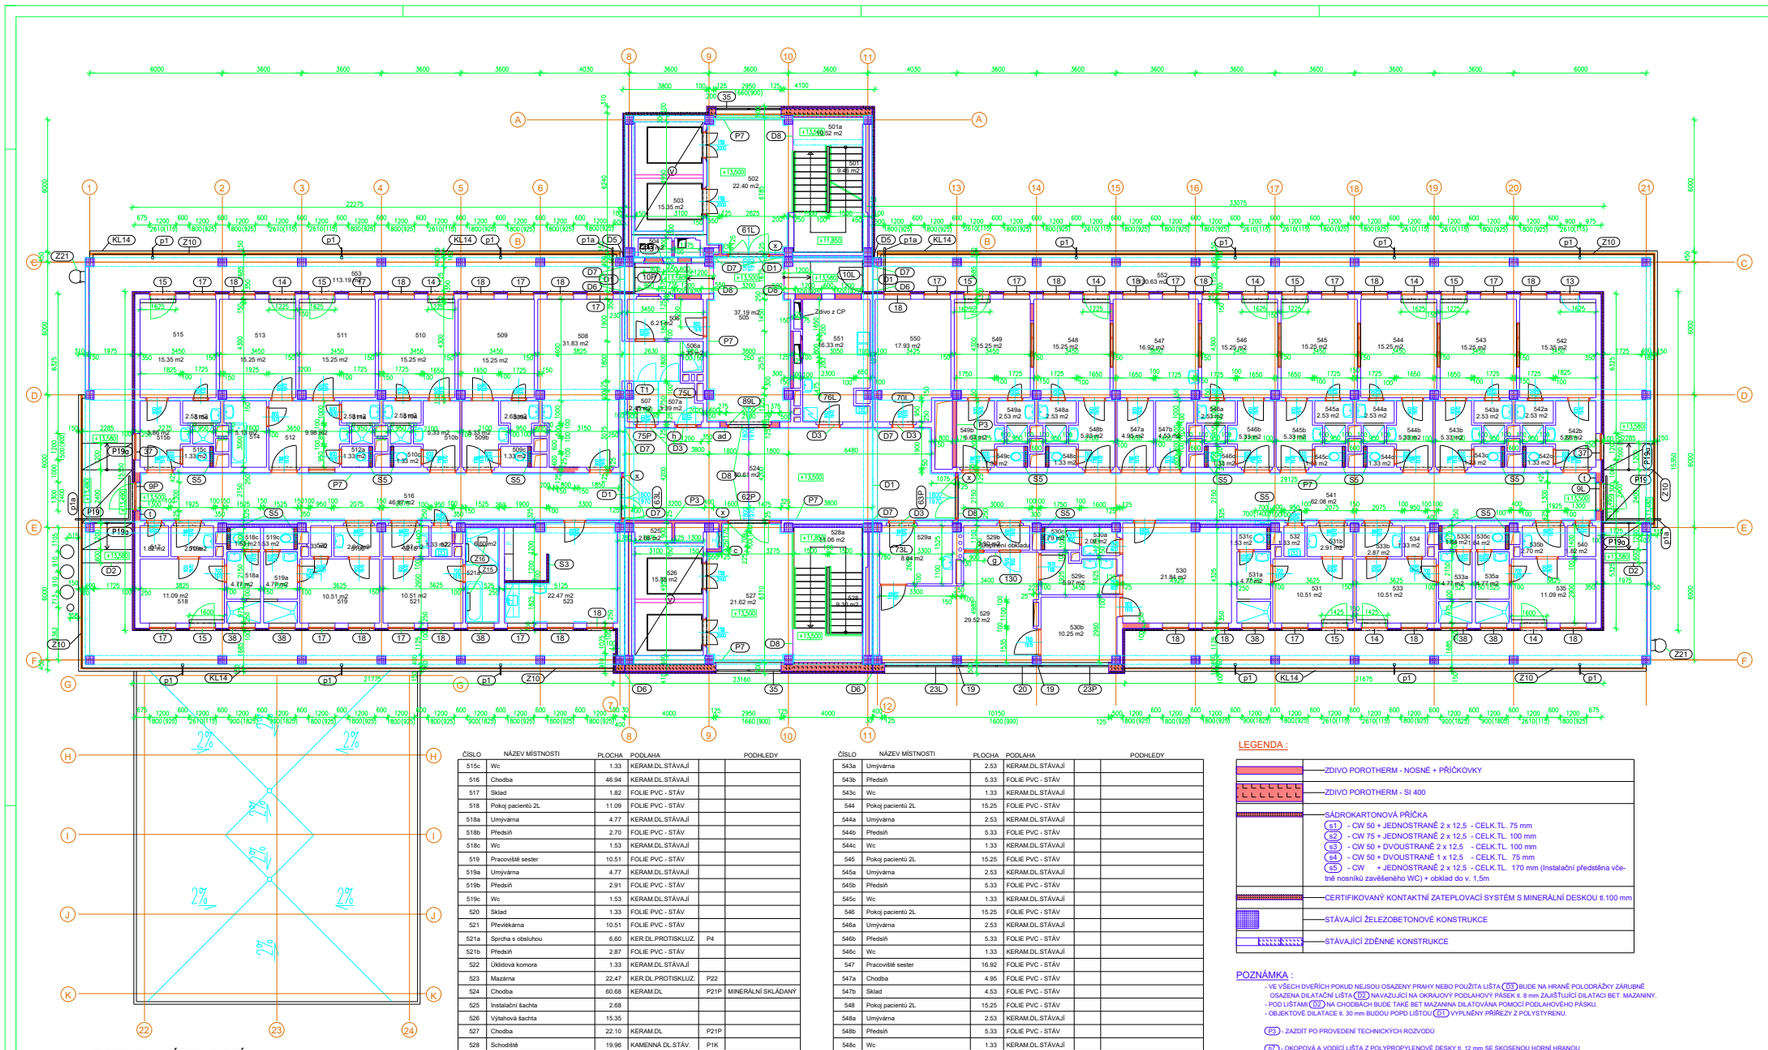

LEGENDA MÍSTNOSTÍ

ČÍSLO	NÁZEV MÍSTNOSTI	PLOCHA	PODLAHA		PODHLEDY
501	Schodiště	9.46	KAMENNÁ DL.STÁV.	P1K	
502	Podesty	10.52	KERAM.DL	P21K	
502	Chodba	21.66	KERAM.DL	P21P	
503	Výtahová šachta	15.35			
504	Instalační šachta	2.41			
505	Chodba	37.14	KERAM.DL	P21P	MINERÁLNÍ SKLÁDANÝ
506	Sklad	6.21	FOLIE PVC - STÁV		
506a	Sprcha	1.33	KERAM.DL	P23	
507	Kabina 1	2.45	FOLIE PVC	P25	
507a	Kabina 2 imobil.občané	3.39	FOLIE PVC	P25	
508	Ordinace - fototerapie	31.83	FOLIE PVC	P25	
509	Ordinace	15.25	FOLIE PVC - STÁV		
509a	Sklad	2.63	KERAM.DL STÁVAJÍ		
509b	Předsíň	5.33	FOLIE PVC - STÁV		
509c	Wc	1.33	KERAM.DL STÁVAJÍ		
510	Pokoj pacientů 2L	15.25	FOLIE PVC - STÁV		
510a	Umývárna	2.53	KERAM.DL STÁVAJÍ		
510b	Předsíň	5.33	FOLIE PVC - STÁV		
510c	Wc	1.33	KERAM.DL STÁVAJÍ		
511	Pokoj pacientů 2L	15.25	FOLIE PVC - STÁV		
511a	Umývárna	2.53	KERAM.DL STÁVAJÍ		
512	Předsíň	9.98	FOLIE PVC - STÁV		
512a	Wc	1.33	KERAM.DL STÁVAJÍ		
513	Pokoj pacientů 2L	15.25	FOLIE PVC - STÁV		
514	Umývárna	5.13	KERAM.DL STÁVAJÍ		
515	Pokoj pacientů 2L	15.35	FOLIE PVC - STÁV		
515a	Umývárna	2.53	KERAM.DL STÁVAJÍ		
515b	Předsíň	5.86	FOLIE PVC - STÁV		
515c	Wc	1.33	KERAM.DL STÁVAJÍ		
516	Chodba	46.94	KERAM.DL STÁVAJÍ		
517	Sklad	1.82	FOLIE PVC - STÁV		
518	Pokoj pacientů 2L	11.09	FOLIE PVC - STÁV		
518a	Umývárna	4.77	KERAM.DL STÁVAJÍ		
518b	Předsíň	2.70	FOLIE PVC - STÁV		
518c	Wc	1.53	KERAM.DL STÁVAJÍ		
519	Pracoviště sester	10.51	FOLIE PVC - STÁV		
519a	Umývárna	4.77	KERAM.DL STÁVAJÍ		
519b	Předsíň	2.91	FOLIE PVC - STÁV		
519c	Wc	1.53	KERAM.DL STÁVAJÍ		
520	Sklad	1.33	FOLIE PVC - STÁV		
521	Převlékárna	10.51	FOLIE PVC - STÁV		
521a	Sprcha s obsluhou	6.60	KER.DL.PROTISKLUZ.	P4	
521b	Předsíň	2.87	FOLIE PVC - STÁV		
522	Úklidová komora	1.33	KERAM.DL STÁVAJÍ		
523	Mazárna	22.47	KER.DL.PROTISKLUZ.	P22	
524	Chodba	60.68	KERAM.DL	P21P	MINERÁLNÍ SKLÁDANÝ
525	Instalační šachta	2.68			
526	Výtahová šachta	15.35			
527	Chodba	22.10	KERAM.DL	P21P	
528	Schodiště	19.96	KAMENNÁ DL.STÁV.	P1K	
528a	Podesty	29.52	KERAM.DL	P21K	
529	Operační sál	29.52	FOLIE PVC - STÁV		
529a	Příprava	8.64	FOLIE PVC - STÁV		
529b	Předsíň	3.30	FOLIE PVC - STÁV		
529c	Umývárna	5.97	KERAM.DL STÁVAJÍ		
530	Pracoviště sester operačního s	21.42	FOLIE PVC - STÁV		
530a	Umývárna	2.09	KERAM.DL STÁVAJÍ		
530b	Příprava	10.25	FOLIE PVC - STÁV		
530c	Wc	1.79	KERAM.DL STÁVAJÍ		
531	Pokoj pacientů 1L	10.51	FOLIE PVC - STÁV		
531a	Umývárna	4.77	KERAM.DL STÁVAJÍ		
531b	Předsíň	2.91	FOLIE PVC - STÁV		
531c	Wc	1.53	KERAM.DL STÁVAJÍ		
532	Úklidová komora	1.33	KERAM.DL STÁVAJÍ		
533	Pokoj pacientů 1L	10.51	FOLIE PVC - STÁV		
533a	Umývárna	4.77	KERAM.DL STÁVAJÍ		
533b	Předsíň	2.87	FOLIE PVC - STÁV		
533c	Wc	1.64	KERAM.DL STÁVAJÍ		
534	Sklad	1.33	FOLIE PVC - STÁV		
535	Pokoj pacientů 2L	11.09	FOLIE PVC - STÁV		
535a	Umývárna	4.77	KERAM.DL STÁVAJÍ		
535b	Předsíň	2.70	FOLIE PVC - STÁV		
535c	Wc	1.64	KERAM.DL STÁVAJÍ		
540	Sklad	1.82	FOLIE PVC - STÁV		
541	Chodba	62.08	KERAM.DL STÁVAJÍ		
542	Pokoj pacientů 2L	15.35	FOLIE PVC - STÁV		
542a	Umývárna	2.53	KERAM.DL STÁVAJÍ		
542b	Předsíň	5.88	FOLIE PVC - STÁV		
542c	Wc	1.33	KERAM.DL STÁVAJÍ		
543	Pokoj pacientů 2L	15.25	FOLIE PVC - STÁV		
543a	Umývárna	2.53	KERAM.DL STÁVAJÍ		
543b	Předsíň	5.33	FOLIE PVC - STÁV		
543c	Wc	1.33	KERAM.DL STÁVAJÍ		
544	Pokoj pacientů 2L	15.25	FOLIE PVC - STÁV		
544a	Umývárna	2.53	KERAM.DL STÁVAJÍ		
544b	Předsíň	5.33	FOLIE PVC - STÁV		
544c	Wc	1.33	KERAM.DL STÁVAJÍ		
545	Pokoj pacientů 2L	15.25	FOLIE PVC - STÁV		
545a	Umývárna	2.53	KERAM.DL STÁVAJÍ		
545b	Předsíň	5.33	FOLIE PVC - STÁV		
545c	Wc	1.33	KERAM.DL STÁVAJÍ		
546	Pokoj pacientů 2L	15.25	FOLIE PVC - STÁV		
546a	Umývárna	2.53	KERAM.DL STÁVAJÍ		
546b	Předsíň	5.33	FOLIE PVC - STÁV		
546c	Wc	1.33	KERAM.DL STÁVAJÍ		
547	Pracoviště sester	16.92	FOLIE PVC - STÁV		
547a	Chodba	4.95	FOLIE PVC - STÁV		
547b	Sklad	4.53	FOLIE PVC - STÁV		
548	Pokoj pacientů 2L	15.25	FOLIE PVC - STÁV		
548a	Umývárna	2.53	KERAM.DL STÁVAJÍ		
548b	Předsíň	5.33	FOLIE PVC - STÁV		
548c	Wc	1.33	KERAM.DL STÁVAJÍ		
549	Pokoj pacientů 2L	15.25	FOLIE PVC - STÁV		
549a	Umývárna	2.53	KERAM.DL STÁVAJÍ		
549b	Předsíň	5.63	FOLIE PVC - STÁV		
549c	Wc	1.33	KERAM.DL STÁVAJÍ		
550	Ordinace	17.93	FOLIE PVC - STÁV		
551	Kuchyňka	16.33	KERAM.DL STÁVAJÍ		
552	Pavlač	130.63	KER.DL.PROTISKLUZ.	P10K	ZATEPLOVACÍ SYSTÉM 100 mm
553	Pavlač	113.19	KER.DL.PROTISKLUZ.	P10K	ZATEPLOVACÍ SYSTÉM 100 mm

PLOCHA MÍSTNOSTÍ CELKEM: 1190.14

VÝPIS PŘEKLADŮ

OZNAČENÍ	OZNAČENÍ	ROZMĚRY L/B/H (mm)	KUSŮ
c	1xPOROTHERM PŘEKLAD 11,5, DÉLKA 1000mm	1000 / 125 / 80	1
g	1xPOROTHERM PŘEKLAD 23,8, DÉLKA 1250mm	1250 / 100 / 250	1
h	1xPOROTHERM PŘEKLAD 11,5, DÉLKA 1250mm	1250 / 125 / 80	1
t	2xPOROTHERM PŘEKLAD 11,5, DÉLKA 1750mm	1750 / 250 / 250	2
x	1xPOROTHERM PŘEKLAD 11,5, DÉLKA 2250mm	2250 / 125 / 80	4
ad	3xPOROTHERM PŘEKLAD 23,8, DÉLKA 2750mm	2750 / 250 / 250	1

LEGENDA :

- ZDIVO POROTHERM - NOSNÉ + PŘÍČKOVKY
- ZDIVO POROTHERM - SI 400
- SÁDROKARTONOVÁ PŘÍČKA
  - S1 - CW 50 + JEDNOSTRANĚ 2 x 12,5 - CELK.TL. 75 mm
  - S2 - CW 75 + JEDNOSTRANĚ 2 x 12,5 - CELK.TL. 100 mm
  - S3 - CW 50 + DVOUSTRANĚ 2 x 12,5 - CELK.TL. 100 mm
  - S4 - CW 50 + DVOUSTRANĚ 1 x 12,5 - CELK.TL. 75 mm
  - S5 - CW + JEDNOSTRANĚ 2 x 12,5 - CELK.TL. 170 mm (Instalační předstěna včetně nosníků zavěšeného WC) + obklad do v. 1,5m
- CERTIFIKOVANÝ KONTAKTNÍ ZATEPLOVACÍ SYSTÉM S MINERÁLNÍ DESKOU tl.100 mm
- STÁVAJÍCÍ ŽELEZOBETONOVÉ KONSTRUKCE
- STÁVAJÍCÍ ZDĚNÉ KONSTRUKCE

POZNÁMKA :

- VE VŠECH DVEŘÍCH POKUD NEJSOU OSAZENY PRAHY NEBO POUŽITA LIŠTA (D3) BUDE NA HRANĚ POLODRÁŽKY ZÁRUBNĚ OSAZENA DILATAČNÍ LIŠTA (D6) NAVAZUJÍCÍ NA OKRAJOVÝ PODLAHOVÝ PÁSEK tl. 8 mm ZAJIŠŤUJÍCÍ DILATACI BET. MAZANINY.
- POD LIŠTAMI (D2) NA CHODBÁCH BUDE TAKÉ BET MAZANINA DILATOVÁNA POMOCÍ PODLAHOVÉHO PÁSKU.
- OBJEKTOVÉ DILATACE tl. 30 mm BUDOU POPD LIŠTOU (D1) VYPLNĚNY PŘÍŘEZY Z POLYSTYRENU.

(P3) - ZAZDÍT PO PROVEDENÍ TECHNICKÝCH ROZVODŮ

(Z7) - OKOPOVÁ A VODÍCÍ LIŠTA Z POLYPROPYLENOVÉ DESKY tl. 12 mm SE SKOSENOU HORNÍ HRANOU VÝŠKY 300 mm, STYK S DLAŽBOU ZATMELIT TRVALE PROŽNÝM TMELEM

(V) - MODERNIZACE VÝTAHŮ VIZ. NABÍDKA FY. OTIS

(z1) - EXTRÉMNĚ PLOCHÁ VPUSŤ S BOČNÍM ODPADEM + TERASOVÝ NÁSTAVEC S MŘÍŽKOU 100/100, VYOSTĚNÍ SKRZ BET. PARAPET PAVLAČÍ TL. 150 mm, MOŽNO S PŘECHODEM AŽ NA DN 35

(z1a) - ŠTĚRBINOVÝ NEREZOVÝ ŽLAB MAX. VÝŠKY 60 mm (FIRMA ACO NEBO ATYP.), VYOSTĚNÍ SKRZ BET. PARAPET PAVLAČÍ TL. 150 mm POMOCÍ TRUBKY DN 35

Jako podklad pro zpracování byla využita dokumentace z roku 1974, která není autorizovaná jako dokumentace skutečného provedení.
Při provádění bouracích prací nutno přihlížet na skutečný stav objektu, v součinnosti s nově navrhovanými úpravami.

Části obkladu demontované pro provedení rozvodů ZT budou doplněny obkladem dle předloženého vzorníku.Výběr provede GP

ARCH PROJEKT s.r.o.
ATELIÉR : ÚSTÍ NAD LABEM ul. HRADIŠTĚ 966/6 tel.: 047 / 566 92 60 fax.: 047 / 566 92 70
ČESKÁ LÍPA ul. HRNČÍŘSKÁ 766 tel. / fax.: 0425 / 533 322
e-mail: archprojekt@archprojekt.cz
ARCHITEKTONICKÉ A STAVEBNÍ ŘEŠENÍ: Ing.arch. ZDENĚK ŠŤASTNÝ, Ing.arch. JIŘÍ KRÁKAL, Ing.KAREL BARTONÍČEK, Ing.JIŘÍ OČENÁŠEK, TOMÁŠ KOFRON
SPECIALIZOVANÁ PROFESE:
VYPRACOVAL:

NÁZEV ZAKÁZKY: PAVILON INFEKCE A CHIRURGIE HLAVY REKONSTRUKCE A DOSTAVBA MASARYKOVA NEMOCNICE ÚSTÍ N.L. - BUKOV	STUPEŇ: SKUTEČNÉ PROVEDENÍ STAVBY	FÁZE:
INVESTOR: MASARYKOVA NEMOCNICE ÚSTÍ NAD LABEM	ČÍSLO AKCE: 05090041/1650	
ČÁST: E.1. - STAVEBNÍ ČÁST	DATUM 1. VYDÁNÍ: 10/2005	MĚŘÍTKO: 1:100
VÝKRES: PŮDORYS 5.NP	Č.VÝKRESU: E.1.2.6.	ZMĚNA: 0