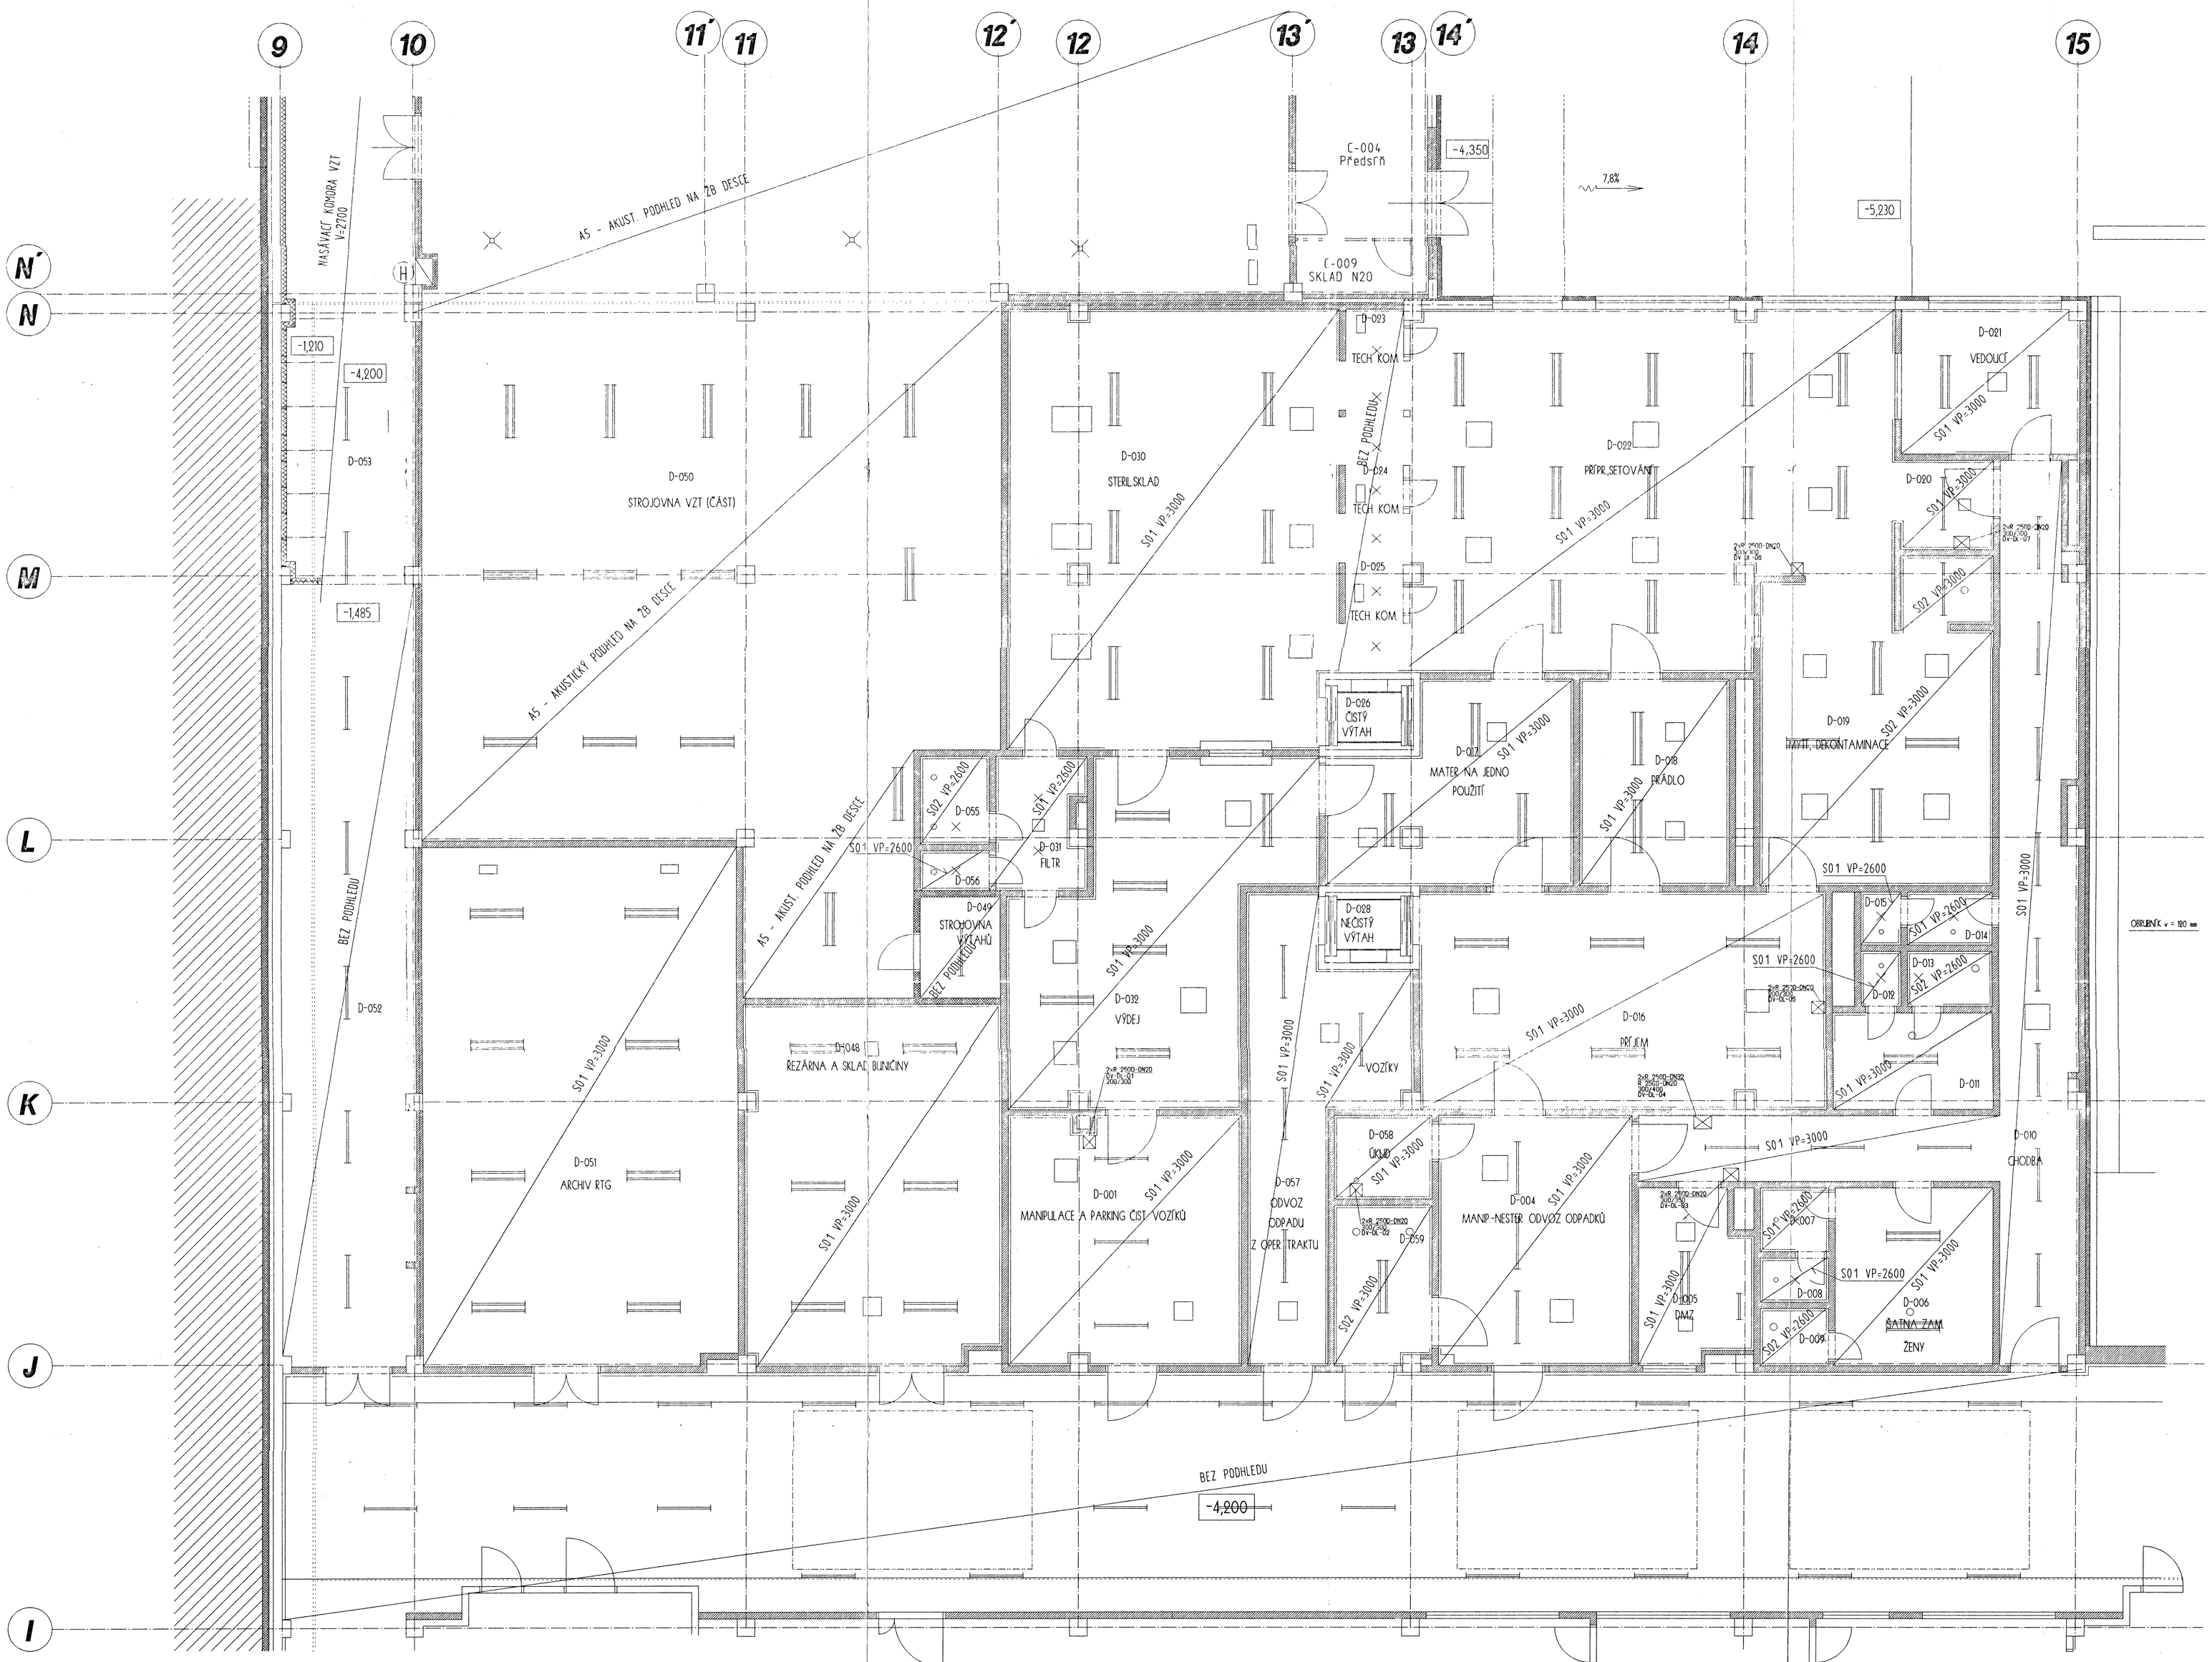

LEGENDA

- ○ VZT ODVĚTRÁNÍ
- □ VZT VÝUSTKA
- ▭ DVÍŘKA DO PODHLEDŮ

POČET DVÍŘEK DLE VELIKOSTI	PEVNÝ SÁDROKARTON
300 x 300	4
300 x 350	1
300 x 400	1
200 x 300	1

SO1 .. PEVNÝ SÁDROKARTON
SO2 .. PEVNÝ SÁDROKARTON DO VLHKA
M3 .. MONTOVANÝ PODHLED
VP .. VÝŠKA PODHLEDU

PROJEKT PRO PROVEDENÍ STAVBY - DOSTAVBA MASARYKOVY NEMOCNICE V ÚSTÍ n. LABEM - BUKOVĚ

Masarykova nemocnice v Ústí n.Labem-Bukově

Z.Č. 20-057-6


±0.000 = 855.800 m.n.m.

Investor: MASARYKOVA NEMOCNICE ÚSTÍ NAD LABEM
Sociální péče 3316/12A, 401 13 Ústí n. Labem
Telefon: 047/45 02 Fax : 047/43 70
Ředitel: MUDr. Ivan Stanik
Hlavní inž. : Ing. Ludek Rusek

Inženýrská činnost: OIK / ÚSTECKÁ INVESTORSKÁ KANCELÁŘ /
Kaldrova 3/226, 400 03 Ústí n/Labem
Telefon: 047/46 78 Fax : 047/499 42
Ředitel : Michal Livora
Koordinace : Pavel Stehr

Generální projektant: DOMY s.r.o.
ARCHITEKTONICKÁ A PROJEKČNÍ ATELIÉR
Atelier: V Úvoz 84,150 00 Praha 5, Tel.: 02/5721 6960-50 Fax: 02/2443 6960
Ředitel: Ing.arch. Jan Litman

Autoři : ING.ARCH JAN TOPINKA, ING.ARCH MICHAL JUHA, ING.ARCH JAN LÍTMAN
SIP ING. DANICA HAVLÍČKOVÁ, ALICE TYLOVÁ
Stavební část : ING. CHARLOTTE RANDOVÁ, ING. EVA VITÁSKOVÁ

Koordinace:

Profese :
Autoři :

DOKUMENTACE SKUTEČNÉHO PROVEDENÍ
DATUM 1/03

8

Část: B1 - HLAVNÍ STAV. OBJEKTY
Stavební objekt: DILATAČNÍ CELEK D
STAVEBNÍ ČÁST - VRCHNÍ STAVBA
Název výkresu: PŮDORYS PODHLEDŮ D1.PP - LEVÁ ČÁST

Datum: 07/1998
Měřítko: 1:50
Číslo : B 1.1 - D 10