ŘEZ 1D–1D

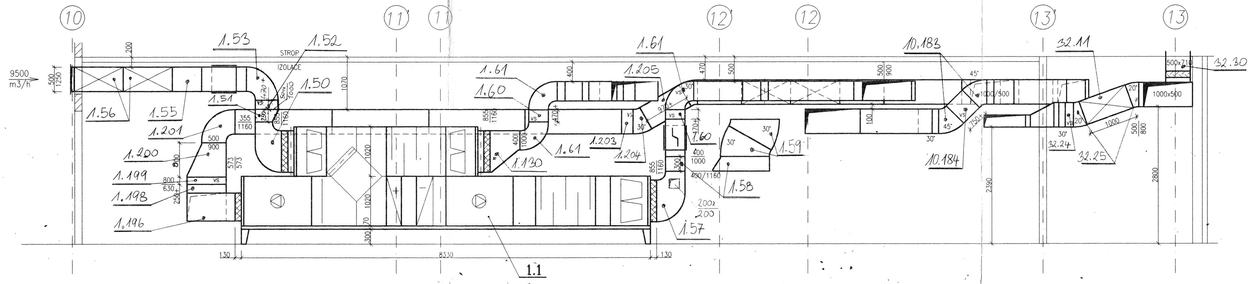

ŘEZ 4D–4D

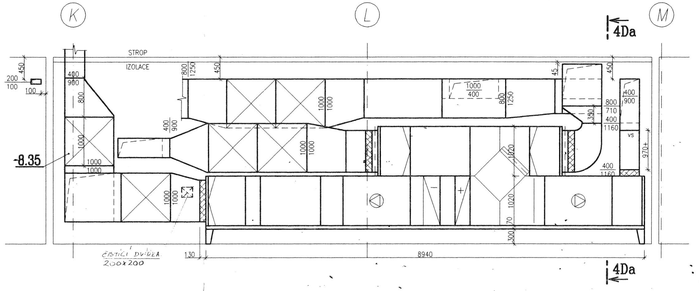

ŘEZ 4Da–4Da

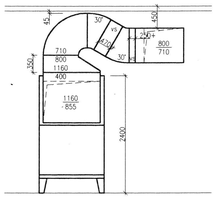

ŘEZ 2D–2D

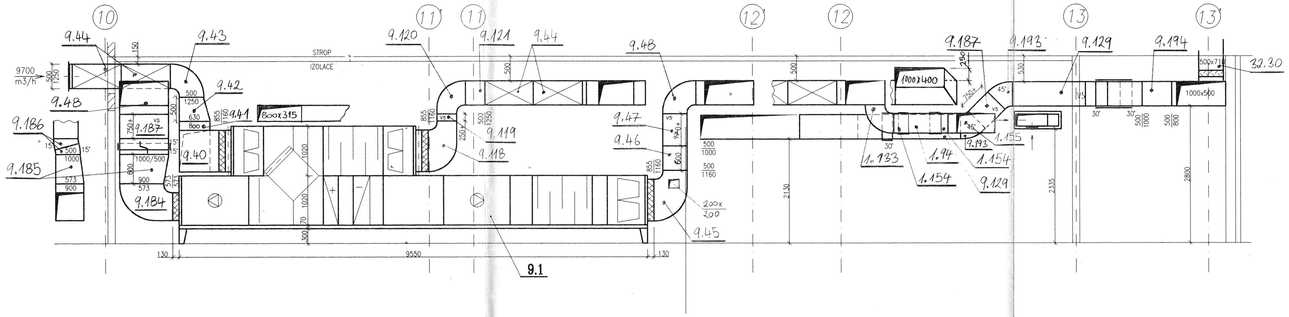

ŘEZ 5D–5D

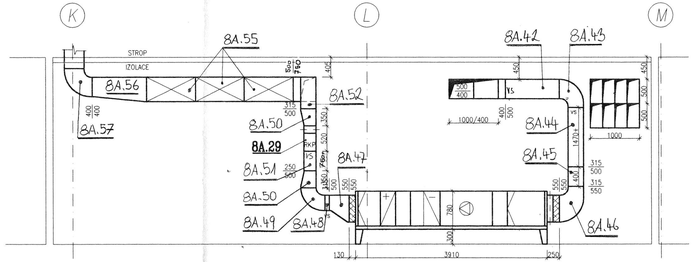

ŘEZ 3D–3D

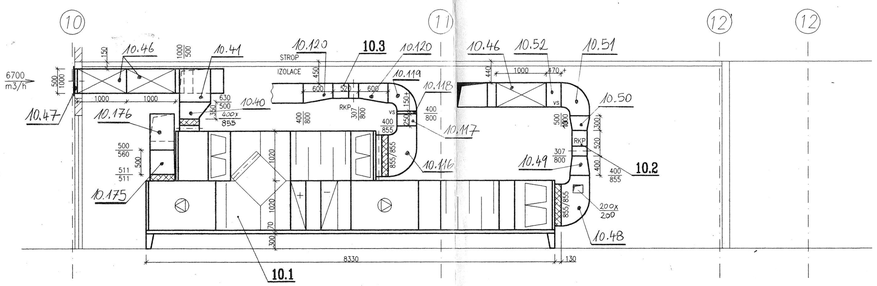

ŘEZ 3Da–3Da

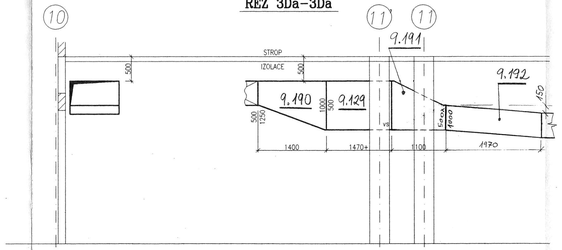

ŘEZ 6D–6D

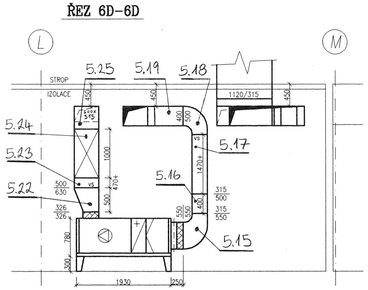

PROJEKT PRO PROVEDENÍ STAVBY – DOSTAVBA MASARYKOVY NEMOCNICE V ÚSTÍ n. LABEM – BUKOVĚ

Masarykova nemocnice v Ústí n.Labem-Bukově

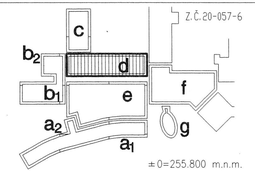

a	Lůžkový blok
b	Jednotky intenzivní péče Jednotka jednodenní hospitalizace
c	Operační trakt – aseptická část Strojovna VZT, vypouštěcí stanice
d	Operační trakt – septická část Centr.sterilizace,hospodářský dvůr
e	Centrál.lékařs.diagnostic. a lékařsk. Oprávnna lůžek,sklady,šatny,teh
f	Vstupní část, přímá zaměstnanecká ústřední a emergentní příjem
g	Aula

Investor: MASARYKOVA NEMOCNICE ÚSTÍ NAD LABEM
Sociální péče 3316/12A, 401 13 Ústí n. Labem
Telefon : 047/645 02 Fax : 047/645 70
Ředitel : MUDr. Ivan Standa
Náměstek ŘTS : Ing. Zdeněk Šimůnek

Inženýrská činnost: ÚIK / ÚSTECKÁ INVESTORSKÁ KANCELÁŘ /
Královova 2/236, 400 01 Ústí n.Labem
Telefon : 047/406 18 Fax : 047/499 42
Ředitel : Michal Lisera
Koordinace : Pavel Chrza

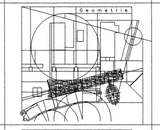

Generální projektant: DOMY, spol. s r.o., architektonický a projektový ateliér
Ateliér : V tůních 84,160 00 Praha 6, Tel.: 02/3721 0148-50 Fax: 02/2443 6140
Ředitel ing.arch. Jan Liman

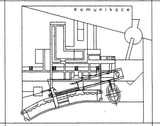

Autorů : ING.ARCH. JAN TOPINKA, ING.ARCH. MICHAL JUHA, ING.ARCH. JAN LIMAN
HIP : ING. DANICA HAVLÍKOVÁ, ALICE TYLOVÁ
Stavební část : ING. CHARLOTTE RANDOVÁ
ING. EVA VITÁSKOVÁ

Dopravce: SIL LIBEREC U besedy 8 S. r. o. tel:048-5104880 fax:5104486

Projekt skutečného provedení

PULSKLIMA VZDUCHOTECHNIKA-CHLAZENÍ-SPOLEČNOST PROJEKTOVÁ ANDĚLSKÁ CESTA 1099/8, 460 01 LIBEREC 12 TEL.:048/5122180, 5122198, 2728215 IČO: 63194408 DIČ: CZ63194408

Profese : VZDUCHOTECHNIKA
Autoři : Ing. Vratislav ŠKODA, Ing. Michal ANDRLE
Čeněk POSPÍCHAL

Část: B1 – HLAVNÍ STAV. OBJEKTY
Stavební objekt: SO-105 OPERAČNÍ TRAKT, ČÁST D
ŘEZY 1D – 6D
VZDUCHOTECHNIKA

Datum: 07/1998
Měřítko: 1:50
Číslo : 3
B 1.7. D–VZT–007