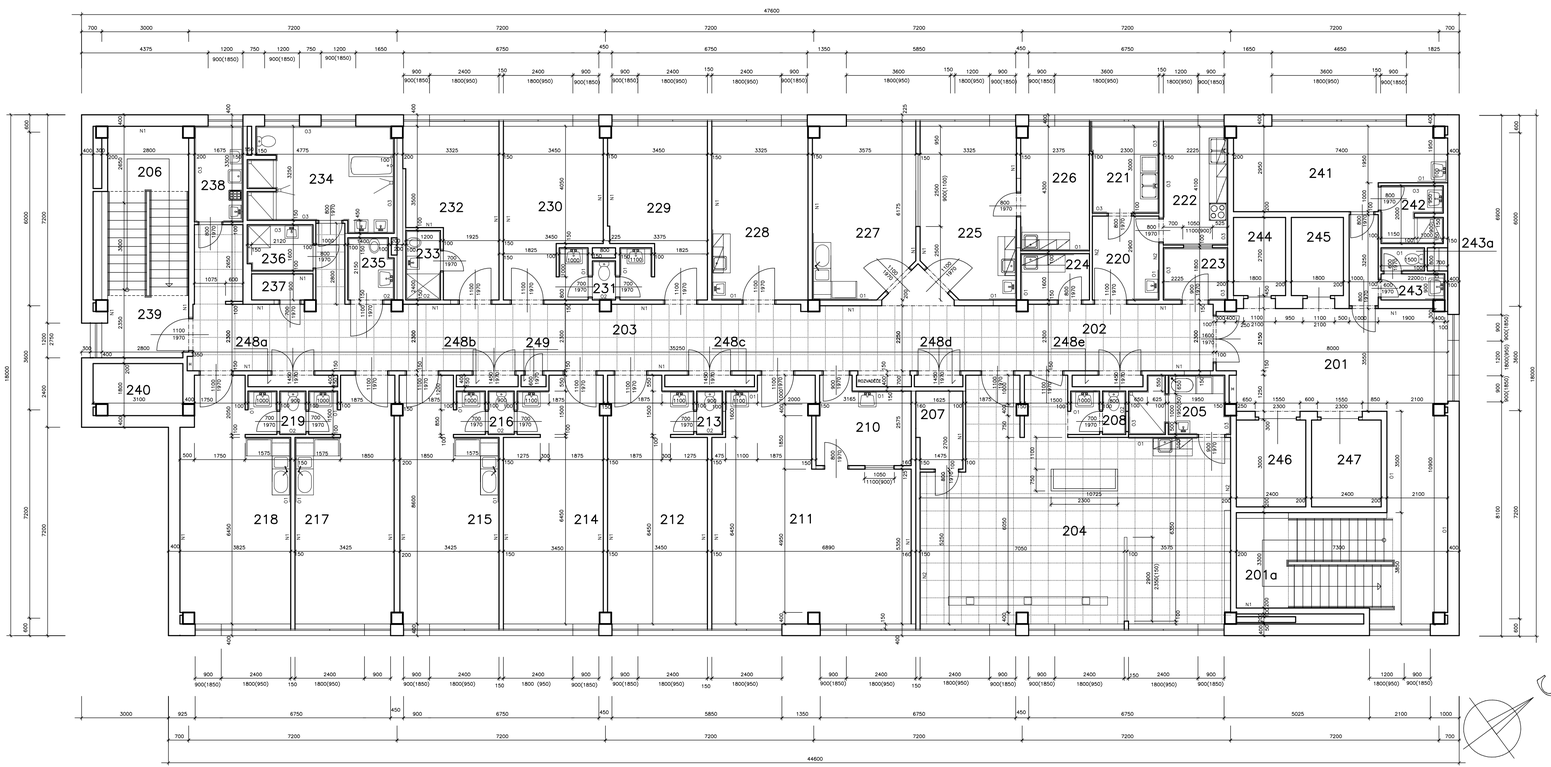

## LEGENDA MÍSTNOSTÍ

| MÍST.Č. | NÁZEV MÍSTNOSTI | PLOCHA m2 | PODLAHA | POZNÁMKA |
|---|---|---|---|---|
| 201 | CHODBA | 46,16 | KER.DLAŽBA | N1 – 59,1 m2<br>sv.v.=2,85 m |
| 201a | SCHODIŠTĚ | 17,16 | TERACO | N1 – 19,7 m2<br>sv.v.=2,85 m |
| 202 | CHODBA | 52,82 | NOVOFLOR EXTRA | N1 – 31,9 m2<br>SP1=52,82m2,sv.v.=2,40m |
| 203 | CHODBA | 34,24 | NOVOFLOR EXTRA | N1 – 55,7 m2<br>SP1=34,24m2,sv.v.=2,40m |
| 204 | POKOJ–5LŮŽEK | 75,70 | ELEKTROSTATIK S +VODIVÁ STĚRKA | O1–8m2,N2–95,2 m2<br>SP2–75,7m2,sv.v.=2,65 m |
| 205 | MYTÍ PACIENTŮ | 6,50 | KER.DLAŽBA | 03 – 25,7 m2<br>sv.v.=2,85 m |
| 206 | SCHODIŠTĚ | 16,30 | TERACO | N1 – 22,0 m2<br>sv.v.=2,85 m |
| 207 | SKLAD | 4,12 | NOVOFLOR EXTRA | N1 – 11,6 m2<br>sv.v.=2,85 m |
| 208 | WC | 1,17 | NOVOFLOR EXTRA | O2 – 6,8 m2<br>sv.v.=2,85 m |
| 209 | NEOBSAZENO | | | |
| 210 | KABINET | 9,74 | NOVOFLOR EXTRA | O1 – 1,8 m2<br>sv.v.=2,85 m |
| 211 | UČEBNA,JÍDELNA | 47,22 | NOVOFLOR EXTRA | O1–2,6 m2,N1–40,5m2<br>sv.v.=2,85 m |
| 212 | POKOJ–3LŮŽKA–DĚTI | 27,86 | NOVOFLOR EXTRA | O1–2,6m2,N1–32,0m2<br>sv.v.=2,85 m |
| 213 | WC | 1,35 | NOVOFLOR EXTRA | O2 – 8,0 m2<br>sv.v.=2,85 m |
| 214 | POKOJ–3LŮŽKA–DĚTI | 27,86 | NOVOFLOR EXTRA | O1–2,6m2,N1–32,0m2<br>sv.v.=2,85 m |
| 215 | POKOJ–4LŮŽKA<br>2xMATKA+2xKOJENEC | 27,60 | NOVOFLOR EXTRA | O1–9,1m2,N1–21,5m2<br>sv.v.=2,85 m |
| 216 | WC | 1,35 | NOVOFLOR EXTRA | O2 – 6,4m2<br>sv.v.=2,85 m |
| 217 | POKOJ–4LŮŽKA<br>2xMATKA+2xKOJENEC | 27,57 | NOVOFLOR EXTRA | O1–9,1m2,N1–28,3m2<br>sv.v.=2,85 m |
| 218 | POKOJ–4LŮŽKA<br>2xMATKA+2xKOJENEC | 29,99 | NOVOFLOR EXTRA | O1–9,1m2,N1–29,1m2<br>sv.v.=2,85 m |
| 219 | WC | 1,35 | NOVOFLOR EXTRA | O2 – 6,4 m2<br>sv.v.=2,85 m |
| 220 | FILTR | 6,67 | NOVOFLOR EXTRA | O1–2,7m2,N2–16,9m2,<br>SP3–6,67m2,sv.v.=2,65m |
| 221 | UMÝVÁRNA LAHVÍ | 6,94 | NOVOFLOR EXTRA | 03 – 17,8 m2,<br>SP3–6,94m2,sv.v.=2,65m |
| 222 | MLÉČNÁ KUCHYŇ | 9,08 | NOVOFLOR EXTRA | 03 – 13,8 m2<br>sv.v.=2,85 m |
| 223 | VÝDEJ STRAVY | 4,05 | NOVOFLOR EXTRA | 03 – 13,8 m2<br>sv.v.=2,85 m |
| 224 | ČAJOVÁ KUCHYŇ | 3,80 | NOVOFLOR EXTRA | O1 – 5,1m2<br>sv.v.=2,85 m |
| 225 | SESTERNA | 19,94 | NOVOFLOR EXTRA | O1–5,1m2,N1–17,2m2<br>sv.v.=2,85 m |
| 226 | DENNÍ MÍSTNOST | 10,12 | NOVOFLOR EXTRA | O1 – 4,8 m2<br>sv.v.=2,85 m |
| 227 | POKOJ–4LŮŽKA–KOJENCI | 21,35 | NOVOFLOR EXTRA | O1–6,3m2,N1–17,1m2<br>sv.v.=2,85 m |
| 228 | VYŠETŘOVNA | 19,95 | NOVOFLOR EXTRA | O1–5,1m2,N1–19,8m2<br>sv.v.=2,85 m |
| 229 | POKOJ–2LŮŽKA–M+D | 19,43 | NOVOFLOR EXTRA | O1–4,7m2,N1–26,0m2<br>sv.v.=2,85 m |

## LEGENDA MÍSTNOSTÍ

| MÍST.Č. | NÁZEV MÍSTNOSTI | PLOCHA m2 | PODLAHA | POZNÁMKA |
|---|---|---|---|---|
| 230 | POKOJ–2LŮŽKA–M+D | 19,36 | NOVOFLOR EXTRA | O1–4,7m2,N1–26,0m2<br>sv.v.=2,85 m |
| 231 | WC | 1,08 | NOVOFLOR EXTRA | O2 – 4,9 m2<br>sv.v.=2,85 m |
| 232 | IZOLACE–2LŮŽKA | 16,25 | NOVOFLOR EXTRA | N1 – 23,7 m2<br>sv.v.=2,85 m |
| 233 | WC+SPRCHA | 2,89 | KER.DLAŽBA | 03 – 13,4 m2<br>sv.v.=2,85 m |
| 234 | UMÝVÁRNA DĚTI | 12,89 | KER.DLAŽBA | O1 – 41,5 m2<br>sv.v.=2,85 m |
| 235 | WC TĚLESNĚ POSTIŽENÍ | 3,30 | KER.DLAŽBA | 02 – 11,3 m2<br>sv.v.=2,85 m |
| 236 | SPRCHA RODIČE | 3,60 | KER.DLAŽBA | 03 – 14,4 m2<br>sv.v.=2,85 m |
| 237 | SKLAD ŠPIN.PRÁDLA | 1,91 | NOVOFLOR EXTRA | N1 – 7,9 m2,<br>SP3–1,91m2,sv.v.=2,65m |
| 238 | ČISTÍCÍ MÍSTNOST | 5,53 | NOVOFLOR EXTRA | 03 – 18,8 m2<br>sv.v.=2,85 m |
| 239 | CHODBA | 6,22 | KER.DLAŽBA | N1 – 9,8 m2<br>sv.v.=2,85 m |
| 240 | VEDENÍ VZT | 5,53 | | |
| 241 | LÉKAŘSKÝ POKOJ | 19,19 | NOVOFLOR EXTRA | 01 – 2,6 m2<br>sv.v.=2,85 m |
| 242 | SPRCHA LÉKAŘI | 4,75 | KER.DLAŽBA | 03 – 19,7 m2<br>sv.v.=2,85 m |
| 243 | PŘEDSÍŇ WC LÉKAŘI | 1,98 | NOVOFLOR EXTRA | O2 – 8,0 m2<br>sv.v.=2,85 m |
| 243a | WC LÉKAŘI | 1,20 | NOVOFLOR EXTRA | O1 – 5,9 m2<br>sv.v.=2,85 m |
| 244 | OSOBNÍ VÝTAH | 4,86 | | |
| 245 | OSOBNÍ VÝTAH | 4,86 | | |
| 246 | LŮŽKOVÝ EVAKUAČNÍ VÝTAH | 7,20 | | |
| 247 | LŮŽKOVÝ EVAKUAČNÍ VÝTAH | 7,20 | | |
| 248a | INSTALAČNÍ ŠACHTA | 1,59 | BET.MAZANINA | sv.v.=2,85 m |
| 248b | INSTALAČNÍ ŠACHTA | 0,85 | BET.MAZANINA | sv.v.=2,85 m |
| 248c | INSTALAČNÍ ŠACHTA | 1,24 | BET.MAZANINA | sv.v.=2,85 m |
| 248d | INSTALAČNÍ ŠACHTA | 0,69 | BET.MAZANINA | sv.v.=2,85 m |
| 248e | INSTALAČNÍ ŠACHTA | 0,96 | BET.MAZANINA | sv.v.=2,85 m |
| 249 | KYSLÍK | 0,35 | BET.MAZANINA | sv.v.=2,85 m |
| | | | | |

POZNÁMKA K LEGENDĚ MÍSTNOSTÍ:

SP1 – PODHLED AMF THERMATEX FEINSTRATOS 600x600 mm
SP2 – PODHLED AMF THERMACLEAN 600x600 mm
SP3 – SÁDROKARTONOVÝ PODHLED KNAUF D112

N1–OMYVATELNÝ NÁTĚR v=1,50 m
N2–OMYVATELNÝ NÁTĚR v=2,65 m
01–KERAMICKÝ OBKLAD v=1,50 m
02–KERAMICKÝ OBKLAD v=1,80 m
03–KERAMICKÝ OBKLAD v=2,10 m

PODKLADEM PRO ZPRACOVÁNÍ BYLA PROJEKTOVÁ DOKUMENTACE SKUTEČNÉHO PROVEDENÍ FIRMY M–PROJEKCE DĚČÍN 10/2003

## STAV DISPOZICE KE DNI 15.5.2014

| | | | |
|---|---|---|---|
| VYPRACOVAL: ING.PAVEL BÍLEK | ZODP.PROJEKTANT: ING.PAVEL BÍLEK | ING. PAVEL BÍLEK<br>KAMENICKÁ 260/122<br>405 02 DĚČÍN II.<br>TEL: 604216759<br>e-mail:pb.projekty@seznam.cz | |
| KRESLIL: ING.PAVEL BÍLEK | IČ: 46793160 | | |
| KRAJ: ÚSTECKÝ | OBEC: DĚČÍN | FORMÁT: | 4 x A4 |
| INVESTOR: Krajská zdravotní,a.s., Sociální péče 3316/12A, Ústí n.L. | | DATUM: | 05/2014 |
| Krajská zdravotní, a.s. – Nemocnice Děčín, o.z. | | ÚČEL: | STÁVAJÍCÍ STAV |
| 23. Budova interních oborů | | Č. ZAK.: | 05/14 |
| Půdorys 2.NP | | Č. KOPIE: | MĚŘÍTKO: 1:100 |
| | | | Č. VÝKRESU: S3 |