ŘEZ 19D–19D

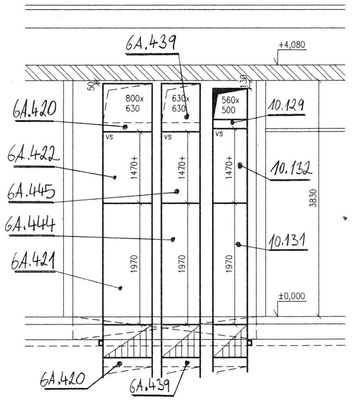

ŘEZ 20D–20D

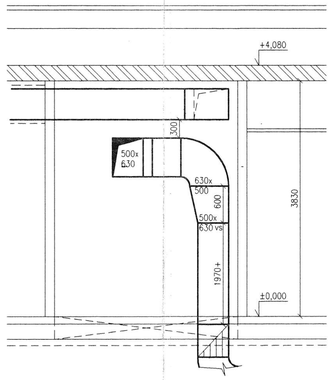

ŘEZ 21D–21D

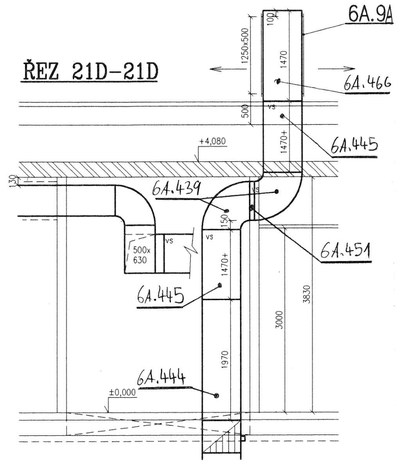

ŘEZ 22D–22D

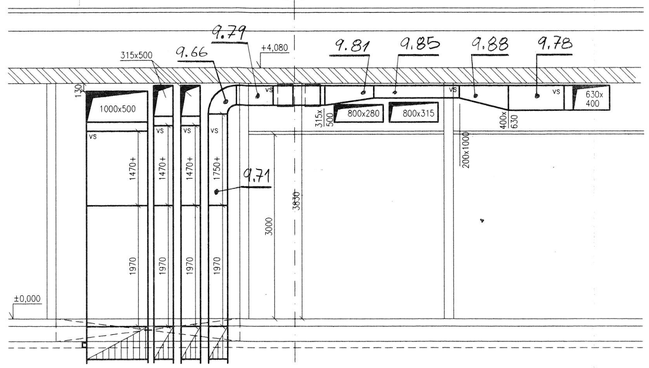

M ŘEZ 23D–23D

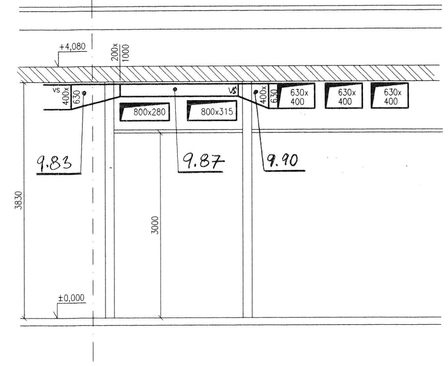

9 ŘEZ 24D–24D 10

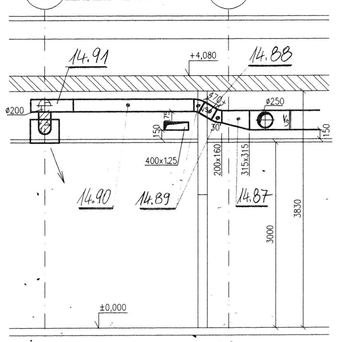

9 ŘEZ 25D–25D 10

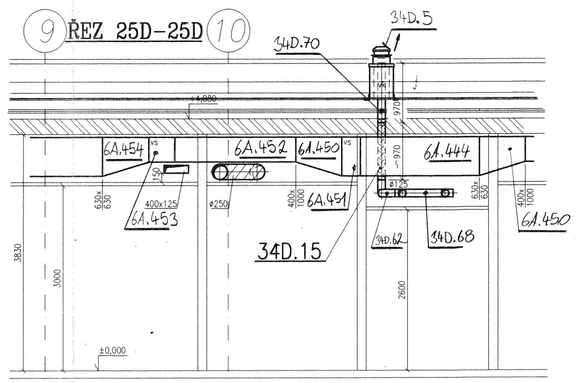

L ŘEZ 26D–26D M

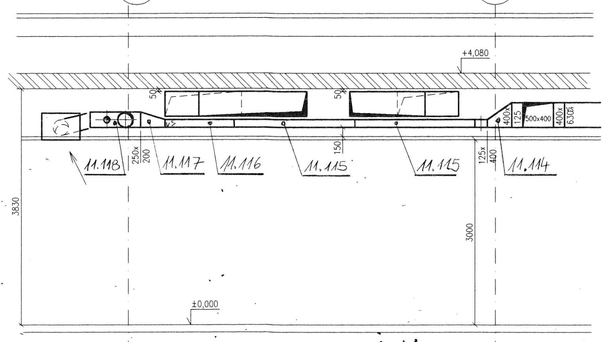

ŘEZ 27D–27D

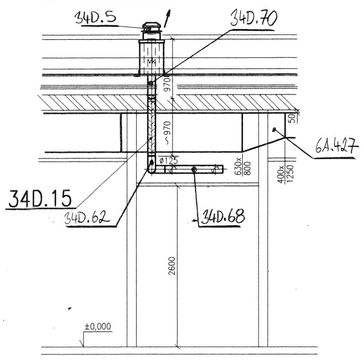

ŘEZ 28D–28D K

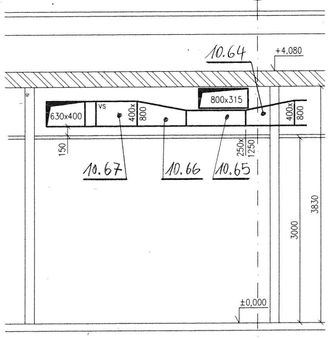

11 ŘEZ 29D–29D

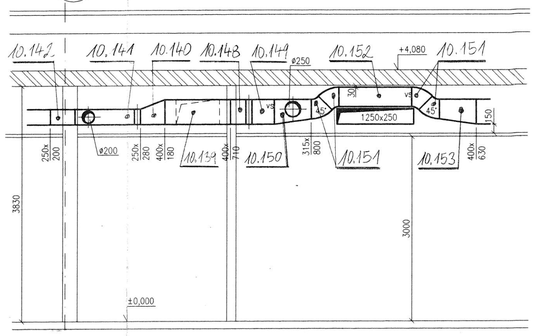

ŘEZ 30D–30D

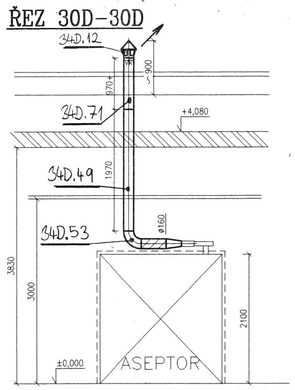

K ŘEZ 31D–31D

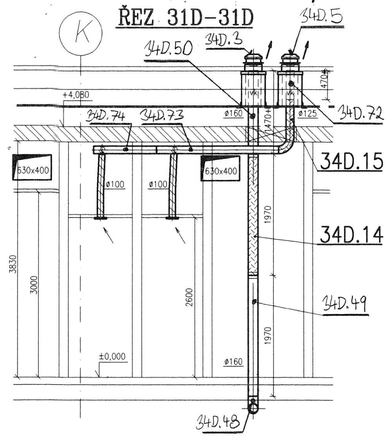

ŘEZ 32D–32D

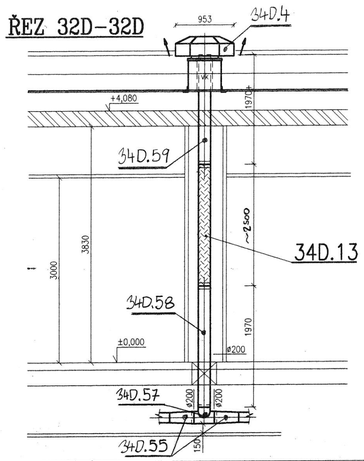

ŘEZ 33D–33D

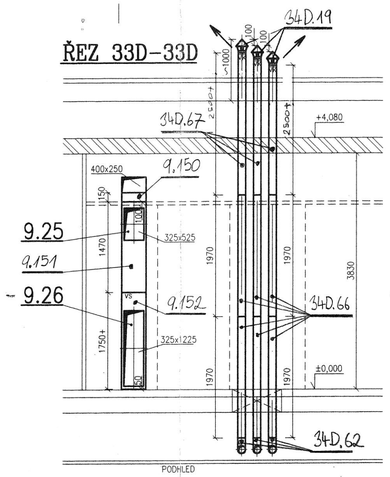

ŘEZ 34D–34D

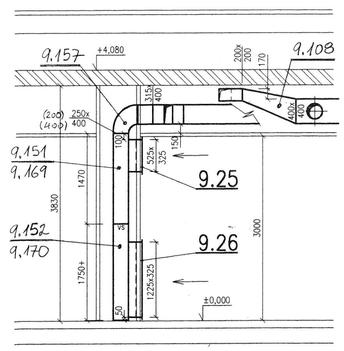

ŘEZ 35D–35D

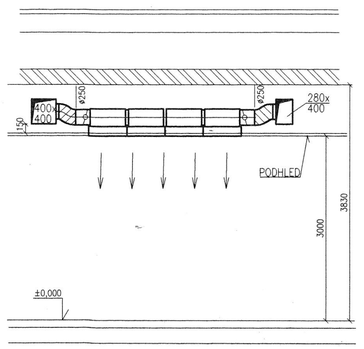

PROJEKT PRO PROVEDENÍ STAVBY – DOSTAVBA MASARYKOVY NEMOCNICE V ÚSTÍ n. LABEM – BUKOVĚ

Masarykova nemocnice v Ústí n.Labem-Bukově

Z.Č.20-057-6

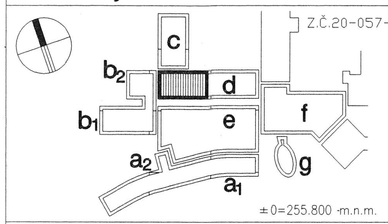

a	Lůžkový blok
b	Jednotky intenzivní péče Jednotka jednodenní hospitalizace
c	Operační trakt – aseptická část Strojovna VZT, vymětníková stanice
d	Operační trakt – septická část Centr.sterilizace,hospodářský dvůr
e	Centrál.hala,diagnostic. a léčeb.vyš. Úprava lůžek,sklady,šatny,tab
f	Vstupní část, stání zaměstnanců Akutní a emergentní příjem
g	Aula

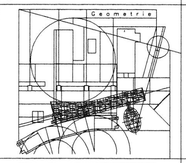

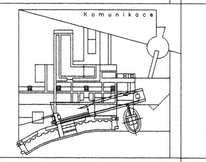

Investor MASARYKOVA NEMOCNICE ÚSTÍ NAD LABEM
Sociální péče 3316/124, 401 13 Ústí n. Labem
Telefon : 047/445 02 Fax : 047/443 70
Ředitel : MUDr. Ivan Staněk
Náměstek HTS : ing. Luděk Ruckl

Inženýrská činnost ÚIK / ÚSTECKÁ INVESTORSKÁ KANCELÁŘ /
Kollárova 2/226, 400 03 Ústí n.Labem
Telefon : 047/406 18 Fax : 047/499 42
Ředitel : Michal Livora
Koordinace : Pavel Uhrin

Generální projektant: DOMY spol.s r.o. architektonický a projektový ateliér
Atelier : V Úvalu 84,150 00 Praha 5, Tel.: 02/5721 0148-50 Fax: 02/2443 6140
Ředitel: ing.arch. Jan Líman

Autoři : ING.ARCH. JAN TOPINKA, ING.ARCH. MICHAL JUHA, ING.ARCH. JAN LÍMAN
HIP : ING. DANICA HAVLÍKOVÁ, ALICE TYLOVÁ
Stavební část : ING. CHARLOTTE RANDOVÁ
ING. EVA VITÁSKOVÁ

Kooperace: SIL LIBEREC U besedy 8 S. r. o. tel: 048–5104880 fax: 5104486

Profese : VZDUCHOTECHNIKA
Autoři : Ing. Vratislav ŠKODA, Jan BURGR

Projekt skutečného provedení

PULSKLIMA VZDUCHOTECHNIKA-CHLAZENÍ-ČISTÉ PROSTORY
ANDĚLSKÁ CESTA 600, 460 10 LIBEREC 12
TEL.048/5122159, 5122108, 8726215
IČO: 63144409 DIČ: 192-63144409

Část: B1 – HLAVNÍ STAV. OBJEKTY
Stavební objekt: SO–105 OPERAČNÍ TRAKT
ŘEZY 19D–35D
VZDUCHOTECHNIKA

Datum: 06/1998
Měřítko: 1:50
Číslo : 3
B 1.7. D–VZT–009